

From: [REDACTED]

Sent: Friday, October 3, 2025 2:59 PM

To: tpbpd/PLAND <tpbpd@pland.gov.hk>

Cc: Carmen Ka Kan CHEUNG/PLAND <ckkcheung@pland.gov.hk>

Subject: 有關A/YL/330 - Departmental Comments,並取代2025年10月1日 下午4:23的電郵



致規劃處2.pdf
1023 KB



菲比國際項目顧問有限公司
FiBi International Project Consultancy Co. Limited

日期：01-10-2025

編號：FBI-AYL330-FYR-2023-0928-01

致：北角規劃署辦公室

地址：香港北角渣華道333號北角政府合署15樓規劃署

電郵


尊敬的先生/女士，

有關A/YL/330規劃申請回覆意見：

回覆運輸署的意見(P.1)

Billy Chan


Project Manager

 


回覆運輸署的意見

1. The vehicular access point is not the at the 3.8m access. Please clarify.
2. The 3.8m access is insufficient according to the swept path below, please clarify.

1. 場地有2個車位。
2. 圖錯了已更改(P.2),3.8公尺是夠的,申請地點外有足夠位置。

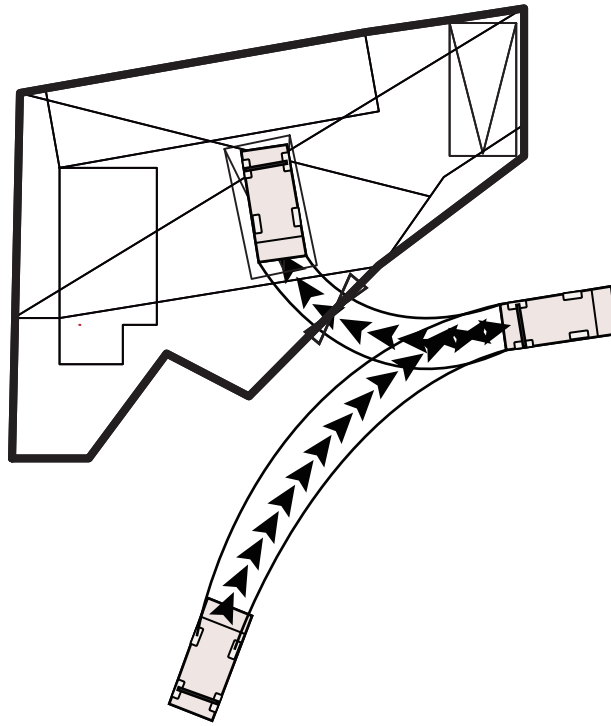

私家車行駛進入路線

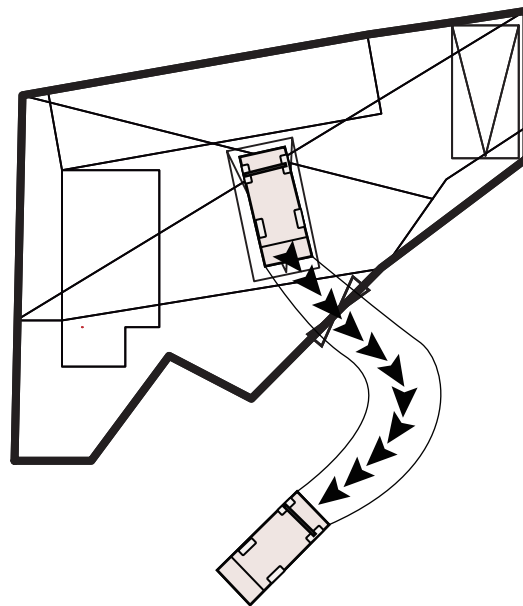

私家車行駛駛出路線

Project 項目名稱： 丈量約份第120 約地段第764 號餘段(部分) 及毗鄰政府土地	Remarks 備註： 申請地點 私家車 車位 車輛路徑線		Scale 比例：
	Drawing Title 圖紙標題： 私家車行駛路線圖	Drawing No 圖紙號： 圖B	 FiBi International Project Consultancy Co. Limited