


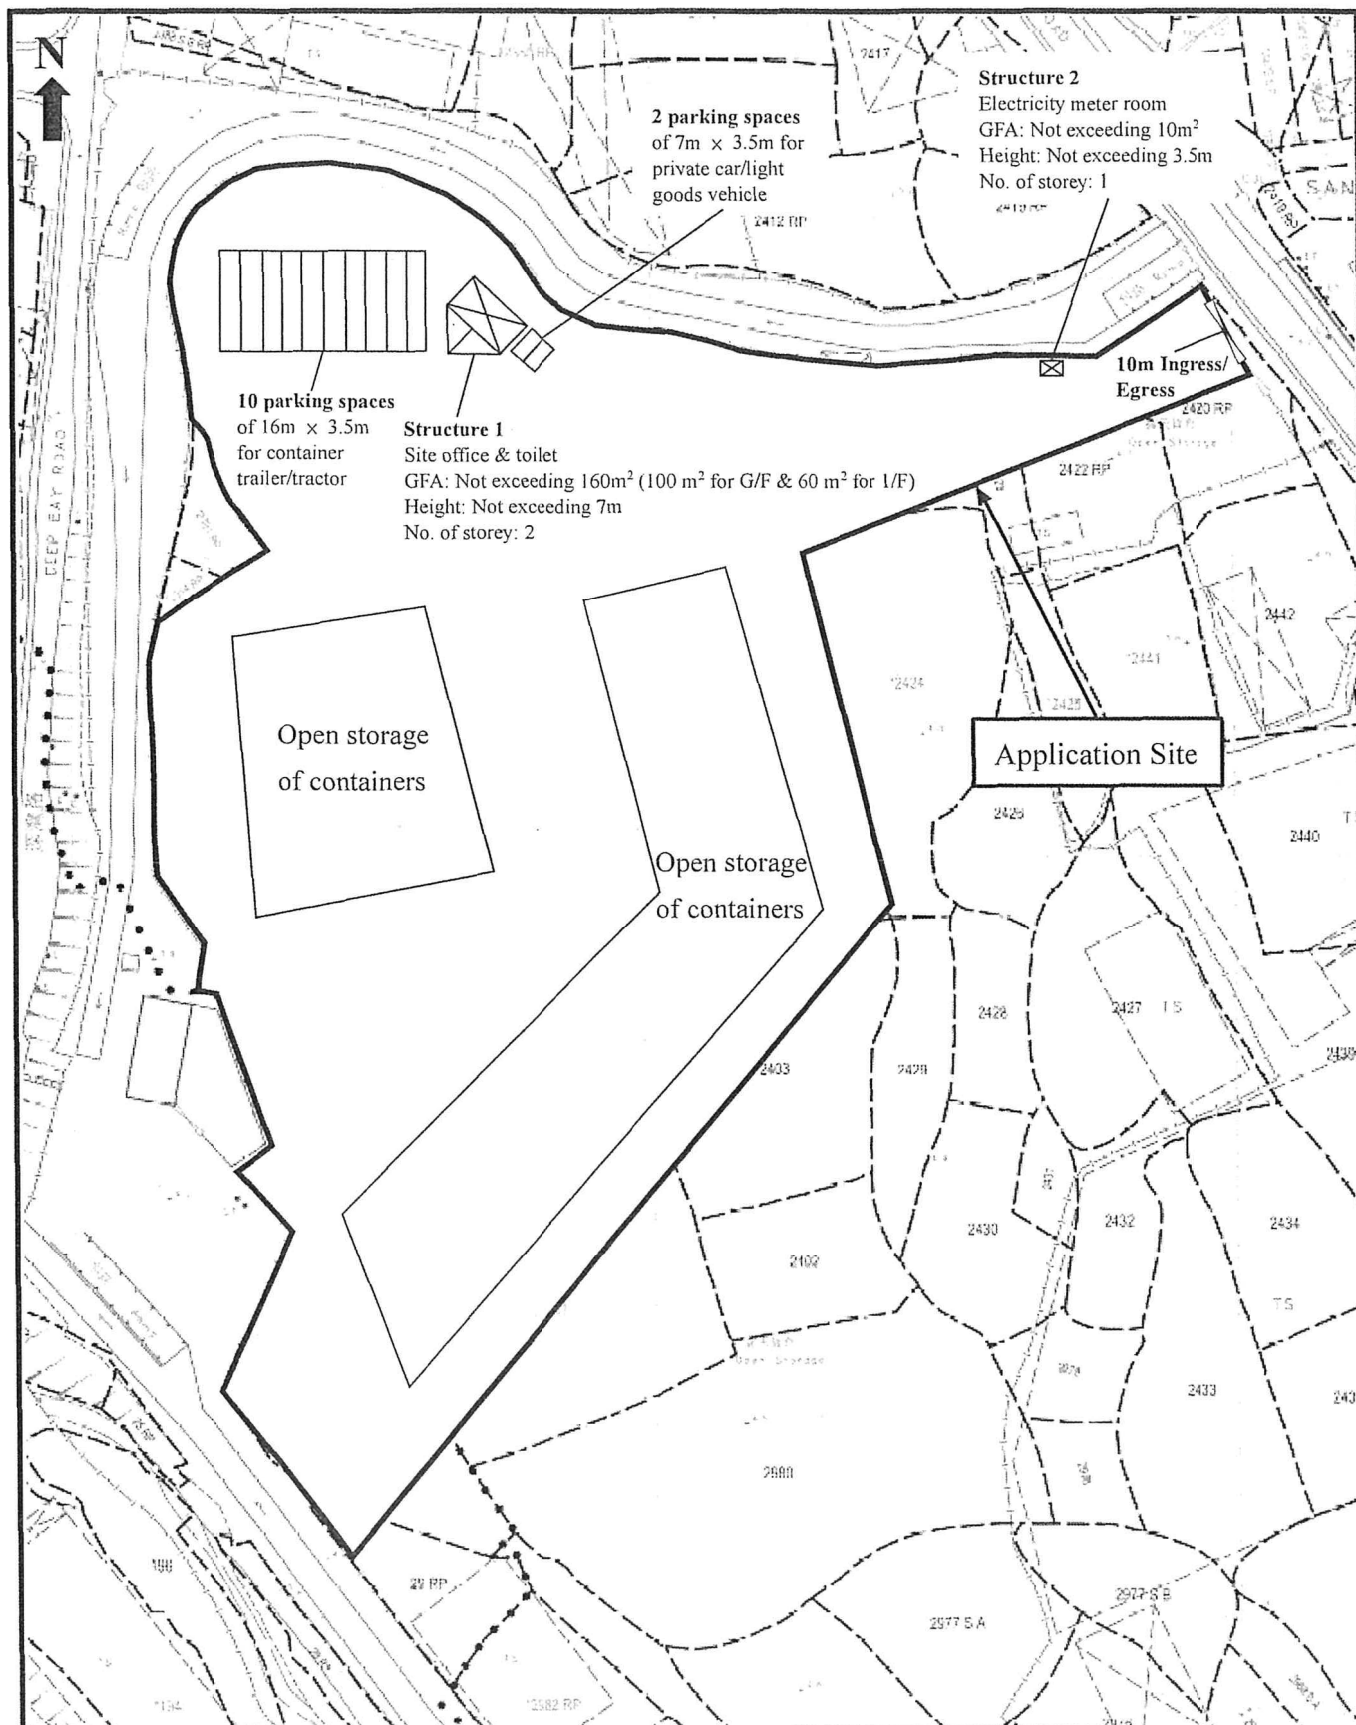

Proposed Development:

Proposed Temporary Open Storage of Containers for a Period of 3 Years at Lots 24 RP, 26 RP (Part), 29 RP (Part) in D.D.128 and Lots 2387 RP, 2388 S.B RP (Part), 2389 RP (Part), 2390, 2395 RP, 2396 RP, 2397, 2398 RP, 2399, 2400, 2401 (Part), 2403 (Part), 2404 (Part), 2405, 2406 S.A, 2406 RP, 2407, 2408, 2409 RP (Part), 2410 RP, 2411 RP, 2420 RP (Part), 2421 RP, 2422 RP (Part), 2423 (Part) & 2424 (Part) in D.D. 129 and Adjoining Government Land, Ha Tsuen, Yuen Long, N.T.


Figure 3:

Proposed Layout Plan

Scale:

~~1:1200~~

Remarks:

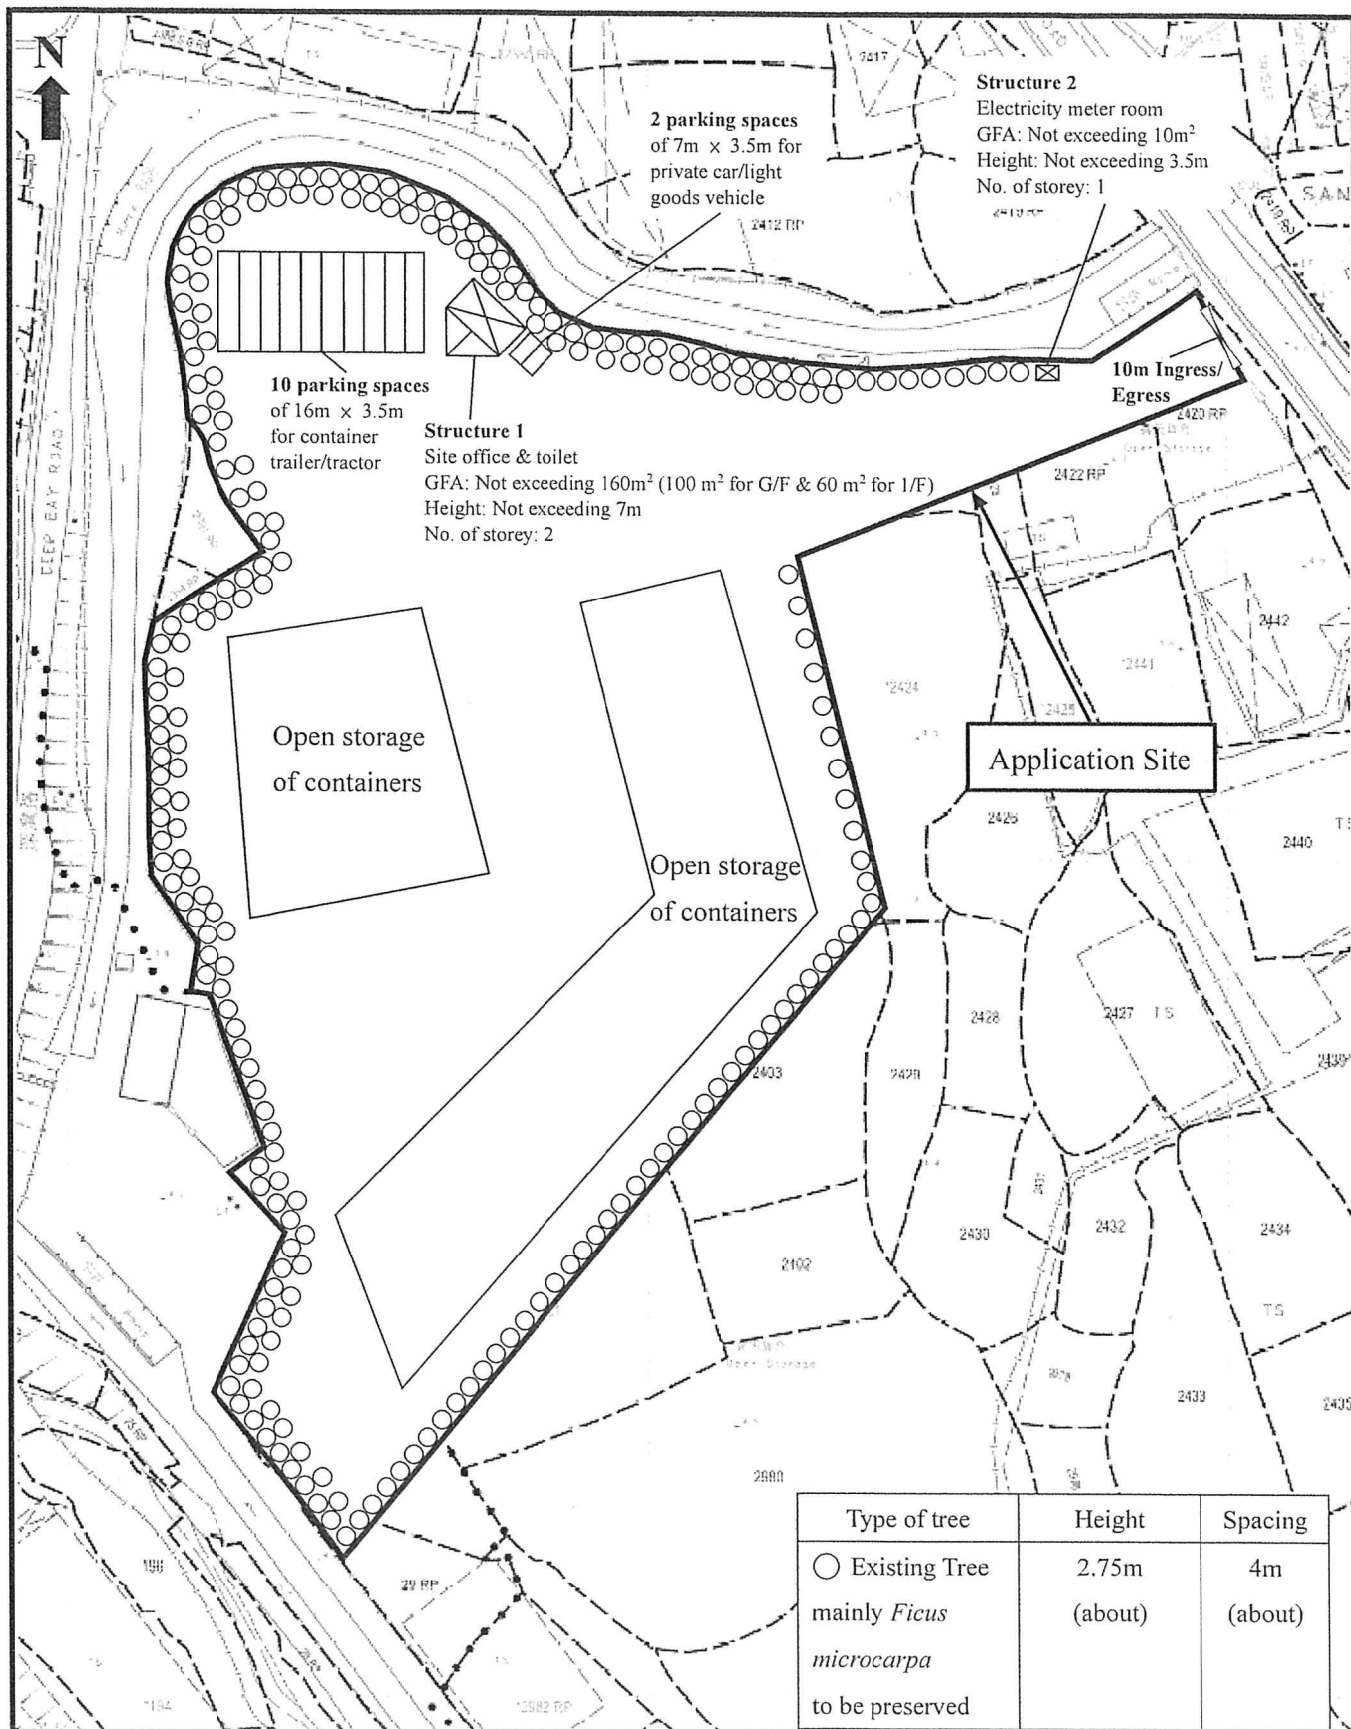

Proposed Development:

Proposed Temporary Open Storage of Containers for a Period of 3 Years at Lots 24 RP, 26 RP (Part), 29 RP (Part) in D.D.128 and Lots 2387 RP, 2388 S.B RP (Part), 2389 RP (Part), 2390, 2395 RP, 2396 RP, 2397, 2398 RP, 2399, 2400, 2401 (Part), 2403 (Part), 2404 (Part), 2405, 2406 S.A, 2406 RP, 2407, 2408, 2409 RP (Part), 2410 RP, 2411 RP, 2420 RP (Part), 2421 RP, 2422 RP (Part), 2423 (Part) & 2424 (Part) in D.D. 129 and Adjoining Government Land, Ha Tsuen, Yuen Long, N.T.


Figure 4:

As-planted Landscape & Tree Preservation Plan

Scale:

~~1:1200~~

Remarks:

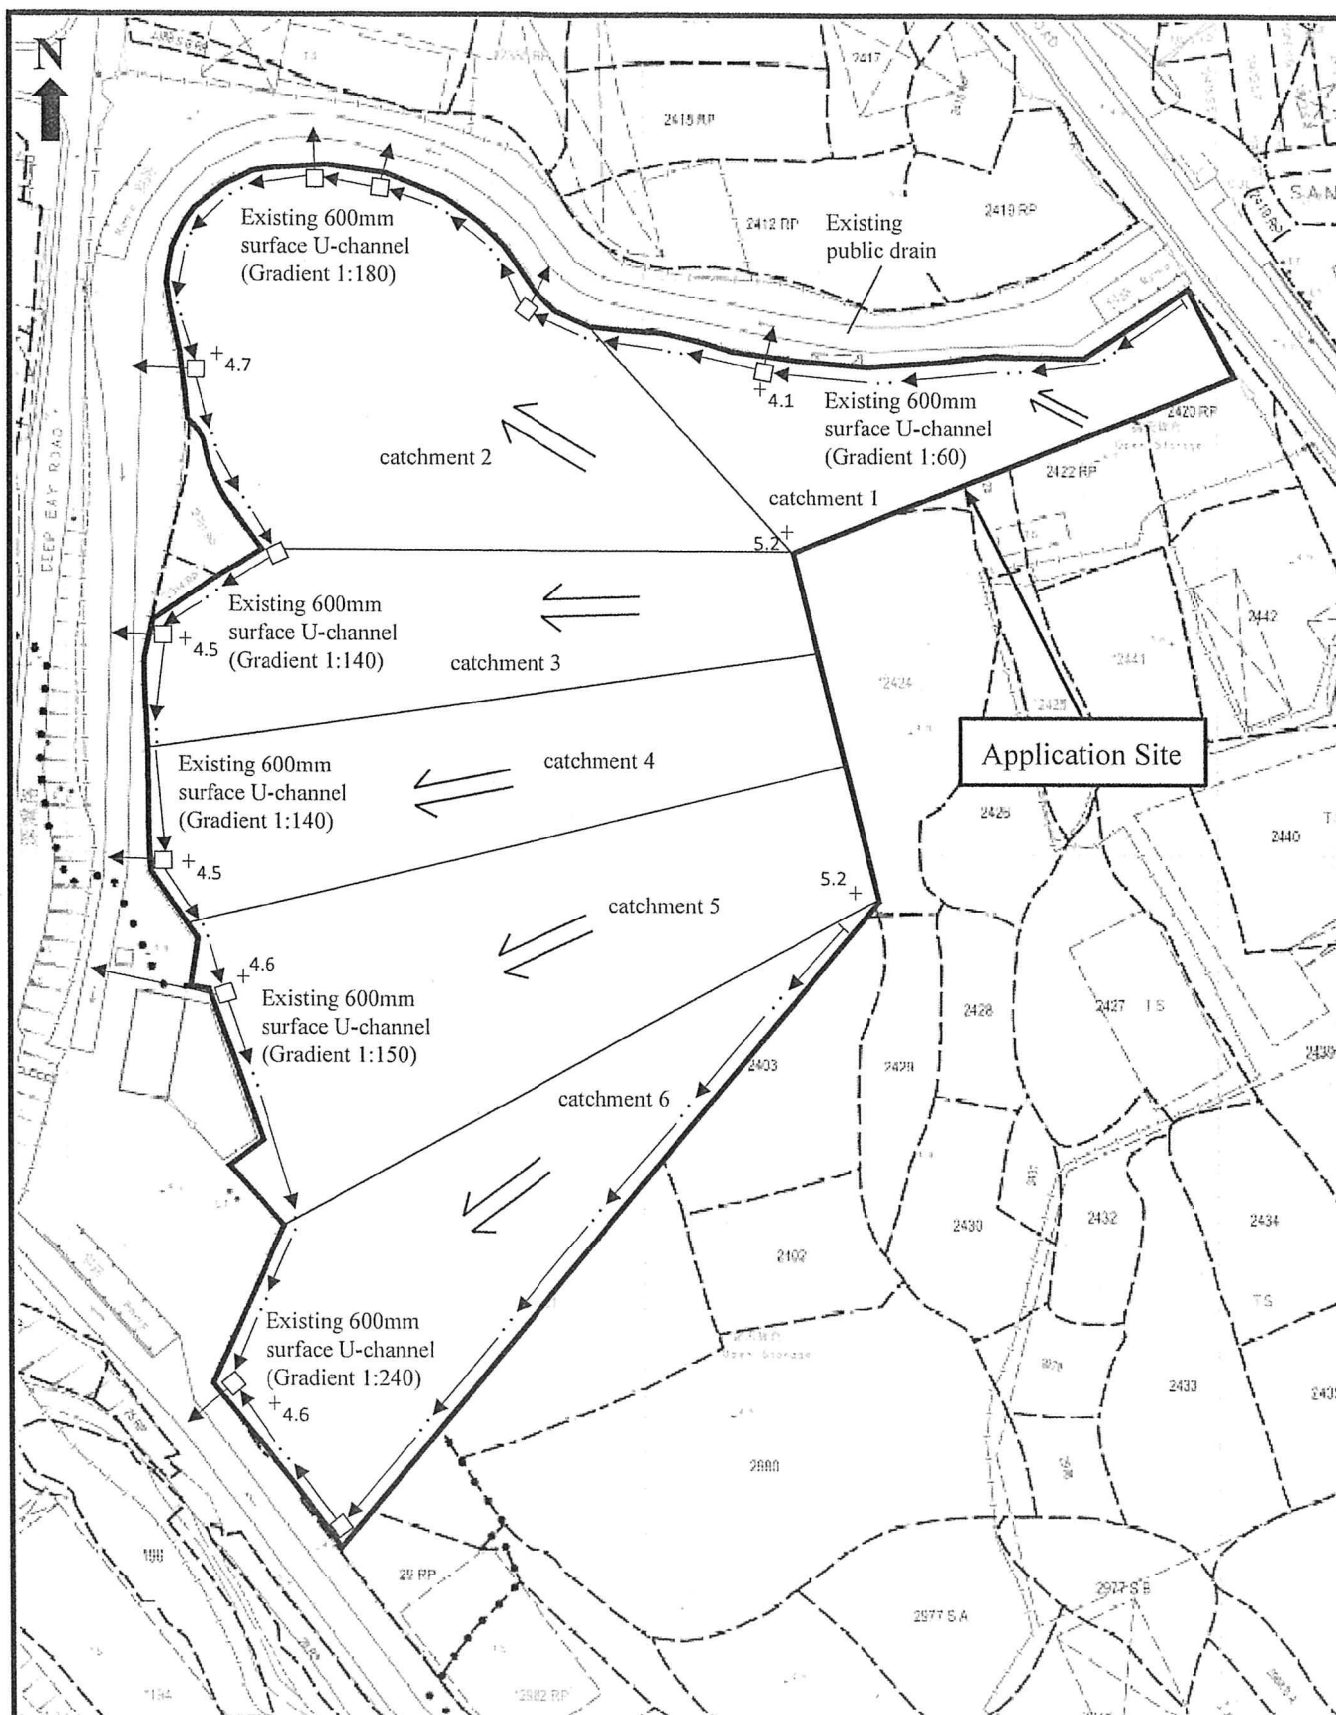

Proposed Development:

Proposed Temporary Open Storage of Containers for a Period of 3 Years at Lots 24 RP, 26 RP (Part), 29 RP (Part) in D.D.128 and Lots 2387 RP, 2388 S.B RP (Part), 2389 RP (Part), 2390, 2395 RP, 2396 RP, 2397, 2398 RP, 2399, 2400, 2401 (Part), 2403 (Part), 2404 (Part), 2405, 2406 S.A, 2406 RP, 2407, 2408, 2409 RP (Part), 2410 RP, 2411 RP, 2420 RP (Part), 2421 RP, 2422 RP (Part), 2423 (Part) & 2424 (Part) in D.D. 129 and Adjoining Government Land, Ha Tsuen, Yuen Long, N.T.

Figure 5:
As-built Drainage Plan

Scale:

1:1200

Remarks:

+_{5.2} Spot Level (mPD)

← Flow of surface runoff

□ Existing Catchpit



圖例 LEGEND



申請地點(界線只作識別用)
APPLICATION SITE
(BOUNDARY FOR IDENTIFICATION
PURPOSE ONLY)

本摘要圖於2022年4月27日擬備，所根據的資料為地政總署於2021年1月15日拍得的航攝照片編號 E126344C
EXTRACT PLAN PREPARED ON 27.4.2022
BASED ON AERIAL PHOTO No.
E126344C TAKEN ON 15.1.2021
BY LANDS DEPARTMENT

航攝照片 AERIAL PHOTO

臨時露天存放貨櫃的規劃許可續期(為期3年)
元朗盧村丈量約份第128約地段24號餘段、第28號餘段(部分)及第29號餘段(部分)、
丈量約份第129約地段第2387號餘段、第2398號(部分)餘段(部分)、第2399號餘段(部分)、第2399號、第2395號餘段、
第2396號餘段、第2397號、第2398號餘段、第2399號、第2400號、第2401號(部分)、第2403號(部分)、第2404號(部分)、
第2405號、第2406號A分段、第2406號餘段、第2407號、第2408號、第2409號餘段(部分)、第2410號餘段、第2411號餘段、
第2420號餘段(部分)、第2421號餘段、第2422號餘段(部分)、第2423號(部分)及第2424號(部分)和毗連政府土地
RENEWAL OF PLANNING APPROVAL FOR
TEMPORARY OPEN STORAGE OF CONTAINERS FOR A PERIOD OF 3 YEARS
LOTS 24 RP, 28 RP (PART), 2389 RP (PART), 2390, 2395 RP, 2396 RP, 2397, 2398 RP, 2399,
2400, 2401 (PART), 2403 (PART), 2404 (PART), 2405, 2406 S.A, 2406 RP, 2407, 2408, 2409 RP (PART),
2410 RP, 2411 RP, 2420 RP (PART), 2421 RP, 2422 RP (PART), 2423 (PART) AND 2424 (PART) IN D.D.129,
AND ADJOINING GOVERNMENT LAND, HA TSUEN, YUEN LONG

規劃署
PLANNING
DEPARTMENT



參考編號
REFERENCE No.
A/HSK/368

圖 PLAN
A-3



申請地點界線只作識別用 APPLICATION SITE BOUNDARY FOR IDENTIFICATION PURPOSE ONLY

實地照片 SITE PHOTOS

本圖於2022年5月4日擬備，所根據的資料為攝於2022年4月26日的實地照片
PLAN PREPARED ON 4.5.2022
BASED ON SITE PHOTOS TAKEN ON 26.4.2022


臨時露天存放貨櫃的規劃許可續期（為期3年）
元朗盧村丈量約份第128約地段24號餘段、第289號餘段（部分）及第299號餘段（部分）、
丈量約份第129約地段第2387號餘段、第2388號部分段餘段（部分）、第2389號餘段（部分）、第2390號、第2395號餘段、
第2396號餘段、第2397號、第2398號餘段、第2399號、第2400號、第2401號（部分）、第2403號（部分）、第2404號（部分）、
第2405號、第2406號A分段、第2406號餘段、第2407號、第2408號、第2409號餘段（部分）、第2410號餘段、第2411號餘段、
第2420號餘段（部分）、第2421號餘段、第2422號餘段（部分）、第2423號（部分）及第2424號（部分）和毗連政府土地
RENEWAL OF PLANNING APPROVAL FOR
TEMPORARY OPEN STORAGE OF CONTAINERS FOR A PERIOD OF 3 YEARS
LOTS 24 RP, 28 RP (PART) AND 29 RP (PART) IN D.D.128,
LOTS 2387 RP, 2388 S.B RP (PART), 2389 RP (PART), 2390, 2395 RP, 2396 RP, 2397, 2398 RP, 2399,
2400, 2401 (PART), 2403 (PART), 2404 (PART), 2405, 2406 S.A, 2406 RP, 2407, 2408, 2409 RP (PART),
2410 RP, 2411 RP, 2420 RP (PART), 2421 RP, 2422 RP (PART), 2423 (PART) AND 2424 (PART) IN D.D.129,
AND ADJOINING GOVERNMENT LAND, HA TSUEN, YUEN LONG

規劃署
PLANNING
DEPARTMENT



參考編號
REFERENCE No.
A/HSK/368

圖 PLAN
A-4a

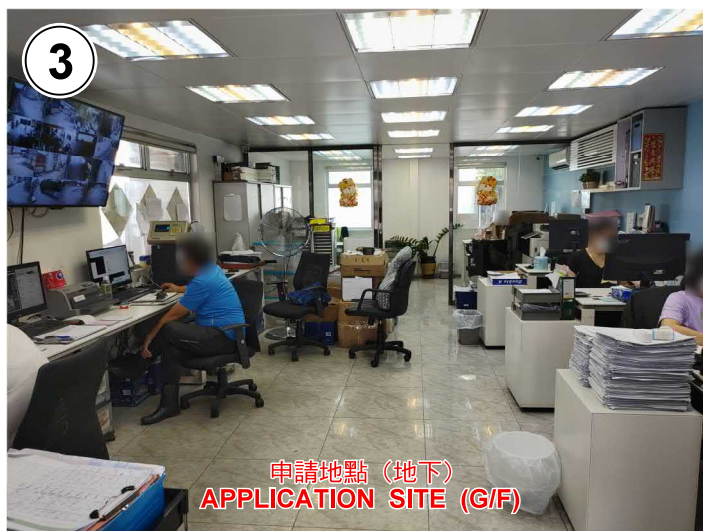

申請地點 (地下)
APPLICATION SITE (G/F)



申請地點
APPLICATION SITE



申請地點
APPLICATION SITE

本圖於2022年5月4日擬備，所根據的資料為攝於2022年4月26日的實地照片
PLAN PREPARED ON 4.5.2022
BASED ON SITE PHOTOS TAKEN ON 26.4.2022

實地照片 SITE PHOTOS

臨時露天存放貨櫃的規劃許可續期（為期3年）
元朗農村丈量約份第128約地段24號餘段、第28號餘段（部分）及第29號餘段（部分）、
丈量約份第129約地段第2387號餘段、第2388號餘段（部分）、第2389號餘段（部分）、第2390號、第2395號餘段、
第2396號餘段、第2397號、第2398號餘段、第2399號、第2400號、第2401號（部分）、第2403號（部分）、第2404號（部分）、
第2405號、第2406號A分段、第2406號餘段、第2407號、第2408號、第2409號餘段（部分）、第2410號餘段、第2411號餘段、
第2420號餘段（部分）、第2421號餘段、第2422號餘段（部分）、第2423號（部分）及第2424號（部分）和毗連政府土地
RENEWAL OF PLANNING APPROVAL FOR
TEMPORARY OPEN STORAGE OF CONTAINERS FOR A PERIOD OF 3 YEARS
LOTS 24 RP, 28 RP (PART) AND 29 RP (PART) IN D.D.128,
LOTS 2387 RP, 2388 S.B RP (PART), 2389 RP (PART), 2390, 2395 RP, 2396 RP, 2397, 2398 RP, 2399,
2400, 2401 (PART), 2403 (PART), 2404 (PART), 2405, 2406 S.A, 2406 RP, 2407, 2408, 2409 RP (PART),
2410 RP, 2411 RP, 2420 RP (PART), 2421 RP, 2422 RP (PART), 2423 (PART) AND 2424 (PART) IN D.D.129,
AND ADJOINING GOVERNMENT LAND, HA TSUEN, YUEN LONG

規劃署
PLANNING
DEPARTMENT



參考編號
REFERENCE No.
A/HSK/368

圖 PLAN
A-4b